


Поперечный профиль траншеи

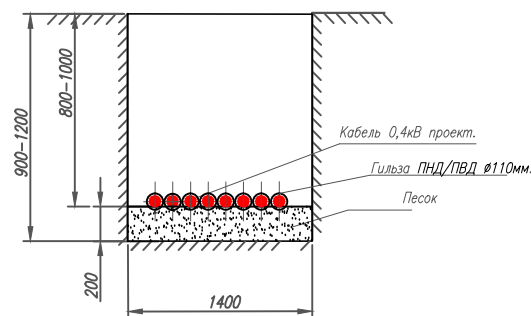

Общая длина кабеля АПВБШп-1 4x240мм<sup>2</sup> 1290м/п.  
 Общая длина кабеля ПВБШп-1 4x240мм<sup>2</sup> 1450м/п.  
 Общая длина кабеля АПВБШп-1 5x35мм<sup>2</sup> 750м/п.  
 Общая длина кабеля ПВБШп-1 5x70мм<sup>2</sup> 70м/п.  
 Общая длина кабеля ПВБШп-1 5x16мм<sup>2</sup> 80м/п.

Согласовано

Согласовано

Взам. инв. №  
 Подпись и дата  
 Инв. № подл.

Изм.	Кол. уч.	Лист	№ док.	Подп.	Дата
Разработал				-А.	
Геодезист				А.Ю.	
Проверил				.Н.	

0-ЭС		
Реконструкция Уральского водозабора. <b>Корректировка.</b>		
Площадка очистных сооружений водопровода. Внутриплощадочные электрические сети. Электроснабжение.	Стадия	Лист
	ИД	1
Исполнительная геодезическая схема монтажа кабельной линии 0,4кВ. План.	Листов	2
	000	" "