


Поперечный профиль траншеи

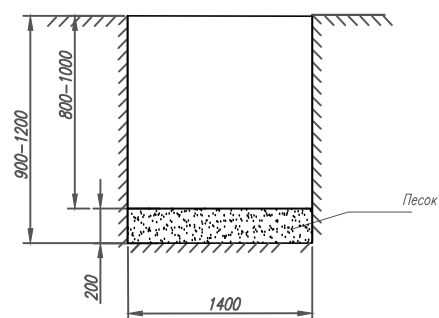

Общая длина траншеи 363 м/п.

Объем уложенного песка  $V=35\text{м}^3$ .

Примечание:

Работы выполнены тахеометром Sokkia TS610  
свидетельство о поверке № 24917-03 от 01,05,2017г.

СП 126,13330,2012

"Геодезические работы в строительстве"

СП 45,13330,2017

"Земляные сооружения, основания и фундаменты".

						ЭС			
						Реконструкция Уральского водозабора. Корректировка.			
Изм.	Кол. уч.	Лист	№ док.	Подп.	Дата	Площадка очистных сооружений водопровода. Внутриплощадочные электрические сети. Электроснабжение.	Стадия	Лист	Листов
						Исполнительная геодезическая схема устройства постели из песка под кабельную линию 0,4кВ. План.	ИД	1	2
							000	"	"