


Поперечный профиль траншеи

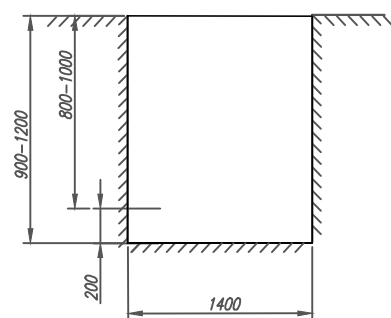

Общая длина траншеи 363 м/п.

Объем разработки грунта $V=611\text{ м}^3$.

Примечание:
 Работы выполнены тахеометром Sokkia TS610
 свидетельство о поверке № -03 от 01,05,2017г.
 СП 126,13330,2012
 "Геодезические работы в строительстве"
 СП 45,13330,2017
 "Земляные сооружения, основания и фундаменты".

Изм.	Кол. уч.	Лист	№ док.	Подп.	Дата	0-ЭС			
						Реконструкция Уральского водозабора. Корректировка.			
						Площадка очистных сооружений водопровода. Внутриплощадочные электрические сети. Электроснабжение.	Стадия	Лист	Листов
							ИД	1	2
						Исполнительная геодезическая схема устройства траншеи под кабельную линию 0,4кВ. План.	000	"	"