


Поперечный профиль траншеи

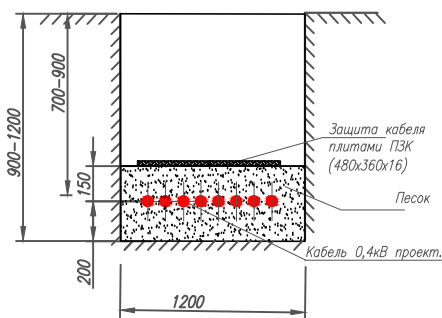

Общее кол-во плитки ПЗК 1962шт.  
 Объем уложенного песка  $V=65\text{м}^3$ .

Примечание:  
 Работы выполнены тахеометром Sokkia TS610  
 свидетельство о поверке № -03 от 01,05,2017г.  
 СП 126,13330,2012  
 "Геодезические работы в строительстве"  
 СП 45,13330,2017  
 "Земляные сооружения, основания и фундаменты".

						0-ЭС			
						Реконструкция Уральского водозабора. Водозабор. Корректировка.			
Изм.	Кол. уч.	Лист	№ док.	Подп.	Дата	Площадка очистных сооружений водопровода. Внутриплощадочные электрические сети. Электроснабжение.	Стадия	Лист	Листов
							ИД	1	2
Разработал Геодезист						Исполнительная геодезическая схема засыпки кабеля песком и монтаж плитки ПЗК. План.	000 "1"		
Проверил									

Согласовано

Взам. инв. №

Подпись и дата

Инв. № подл.

Согласовано