


1-1

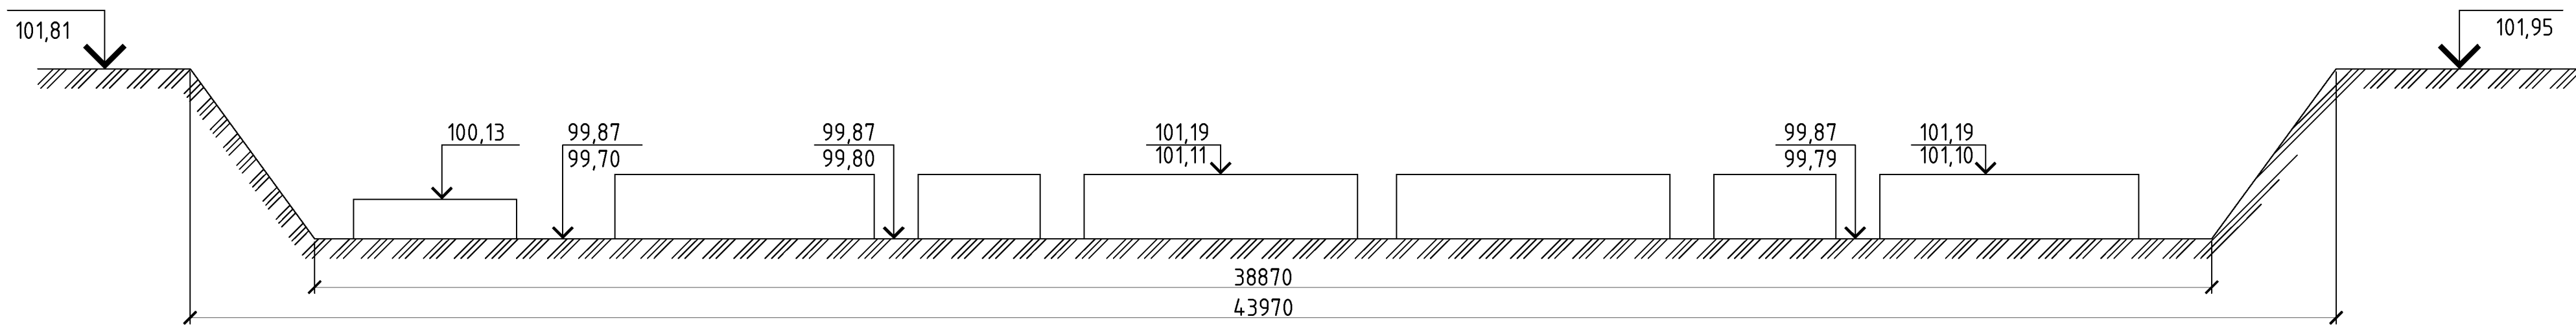

Примечание:

1. Размеры указаны в мм, отметки в метрах.
2. Система высот абсолютная.
3. Допустимые отклонения согласно СНиП 3.02.01-87(табл.4)
±50 мм отклонение отметок дна котлована в местах устройства фундаментов.

Условные обозначения:

- +10 - отклонение от фактической отметки дна котлована от проекта;
- 2,160 - проектная отметка дна котлована;

Изм.	Кол.уч.	Лист	№ док.	Подп.	Дата

Стадия	Лист	Листов
	1	1

№3 Исполнительная схема
плано-высотного положения основания
котлована на отм. -3,480

Создано
 Взам. инв. №
 Подпись и дата
 Инв. № подл.