


1-1

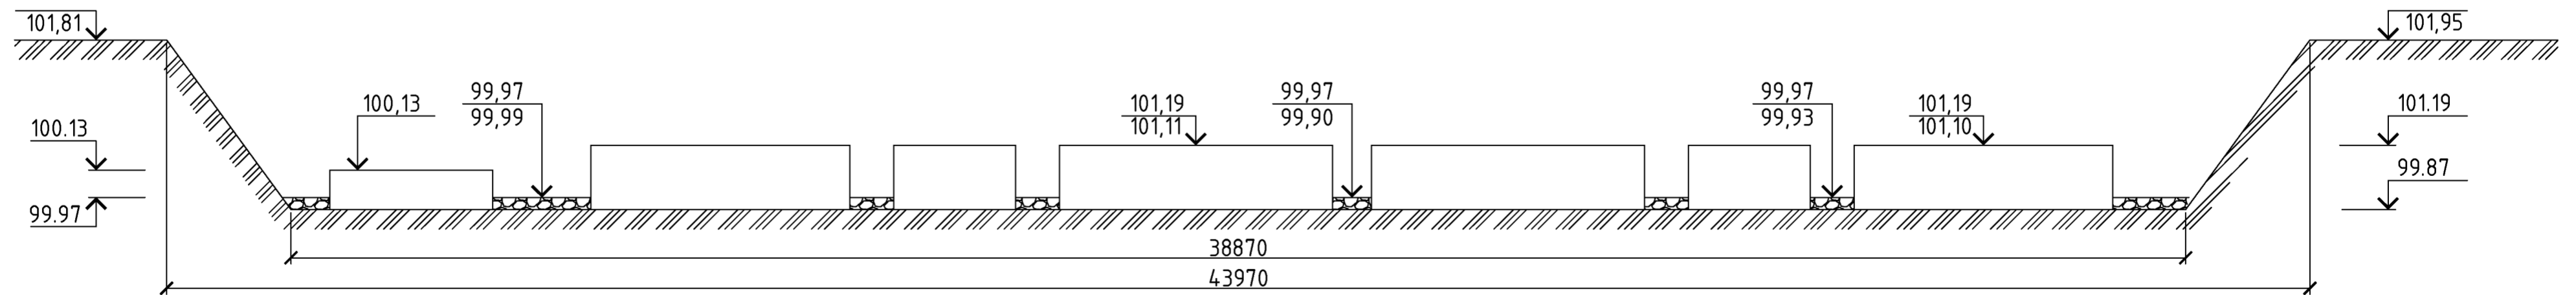

Примечание:

1. Размеры указаны в мм, отметки в метрах.
2. Система высот абсолютная.
3. Допустимые отклонения согласно СНиП 3.02.01-87 (табл. 4) ±50 мм отклонение отметок дна котлована в местах устройства фундаментов.

Условные обозначения:

- +10 - отклонение от фактической отметки дна котлована от проекта;
- 2,160 - проектная отметка дна котлована;

Изм.	Кол. уч.	Лист	№ док.	Подп.	Дата			
						Стация	Лист	Листов
							1	1
						№4 Исполнительная схема плано-высотного положения щебеночного основания на отм. -3,380		