
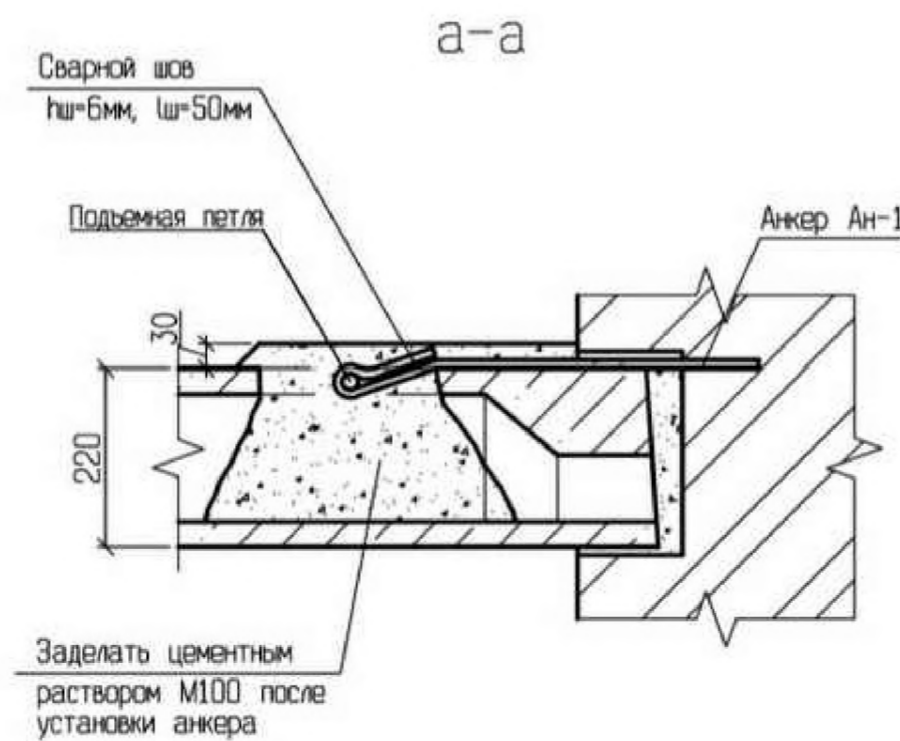


Деталь анкерки плит перекрытия

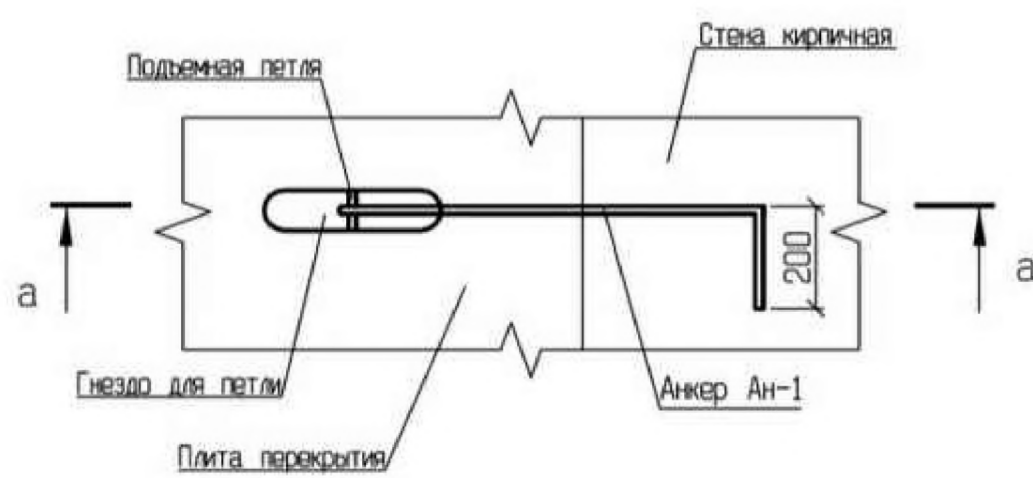

Примечание:

1. За условную отм. 0.000 принята абсолютная отм. 103,35
2. Условные обозначения:
 - все размеры указаны в мм
 - $\frac{103,21}{104,07}$ проектная высотная отметка верха конструкции / фактическая высотная отметка верха конструкции
 - $\frac{100}{101}$ проектный размер в плане / фактический размер в плане

3. Выполнено согласно проекта 31.814.814.8
 - отклонений от проекта по геометрическим параметрам нет
 4. Высотные отметки верха анкеров находятся в допусках и на схеме не показаны
- Отклонений от проекта по геометрическим параметрам нет.

Изм.	Кол. уч.	Лист	№ док.	Подп.	Дата	Жилой дом		
							Лист	Листов
							1	1
						№6 Исполнительная схема плиты перекрытия на отм. -0,360 в осях 1-13/А-Г		

Создано	
Взам. инв. №	
Подпись и дата	
Инв. № подл.	