


Условные обозначения:

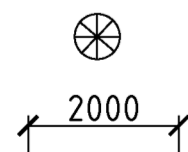

Металлический стержень;

Линейные размеры (мм);

Создано	
Взам. инв. №	
Подпись и дата	
Инв. № подл.	

Изм.	Кол. уч.	Лист	№ док.	Подп.	Дата	Стадия	Лист	Листов
							1	1
№1 Исполнительная схема закрепления осей								