


Исполнительная схема прокладки силового кабеля

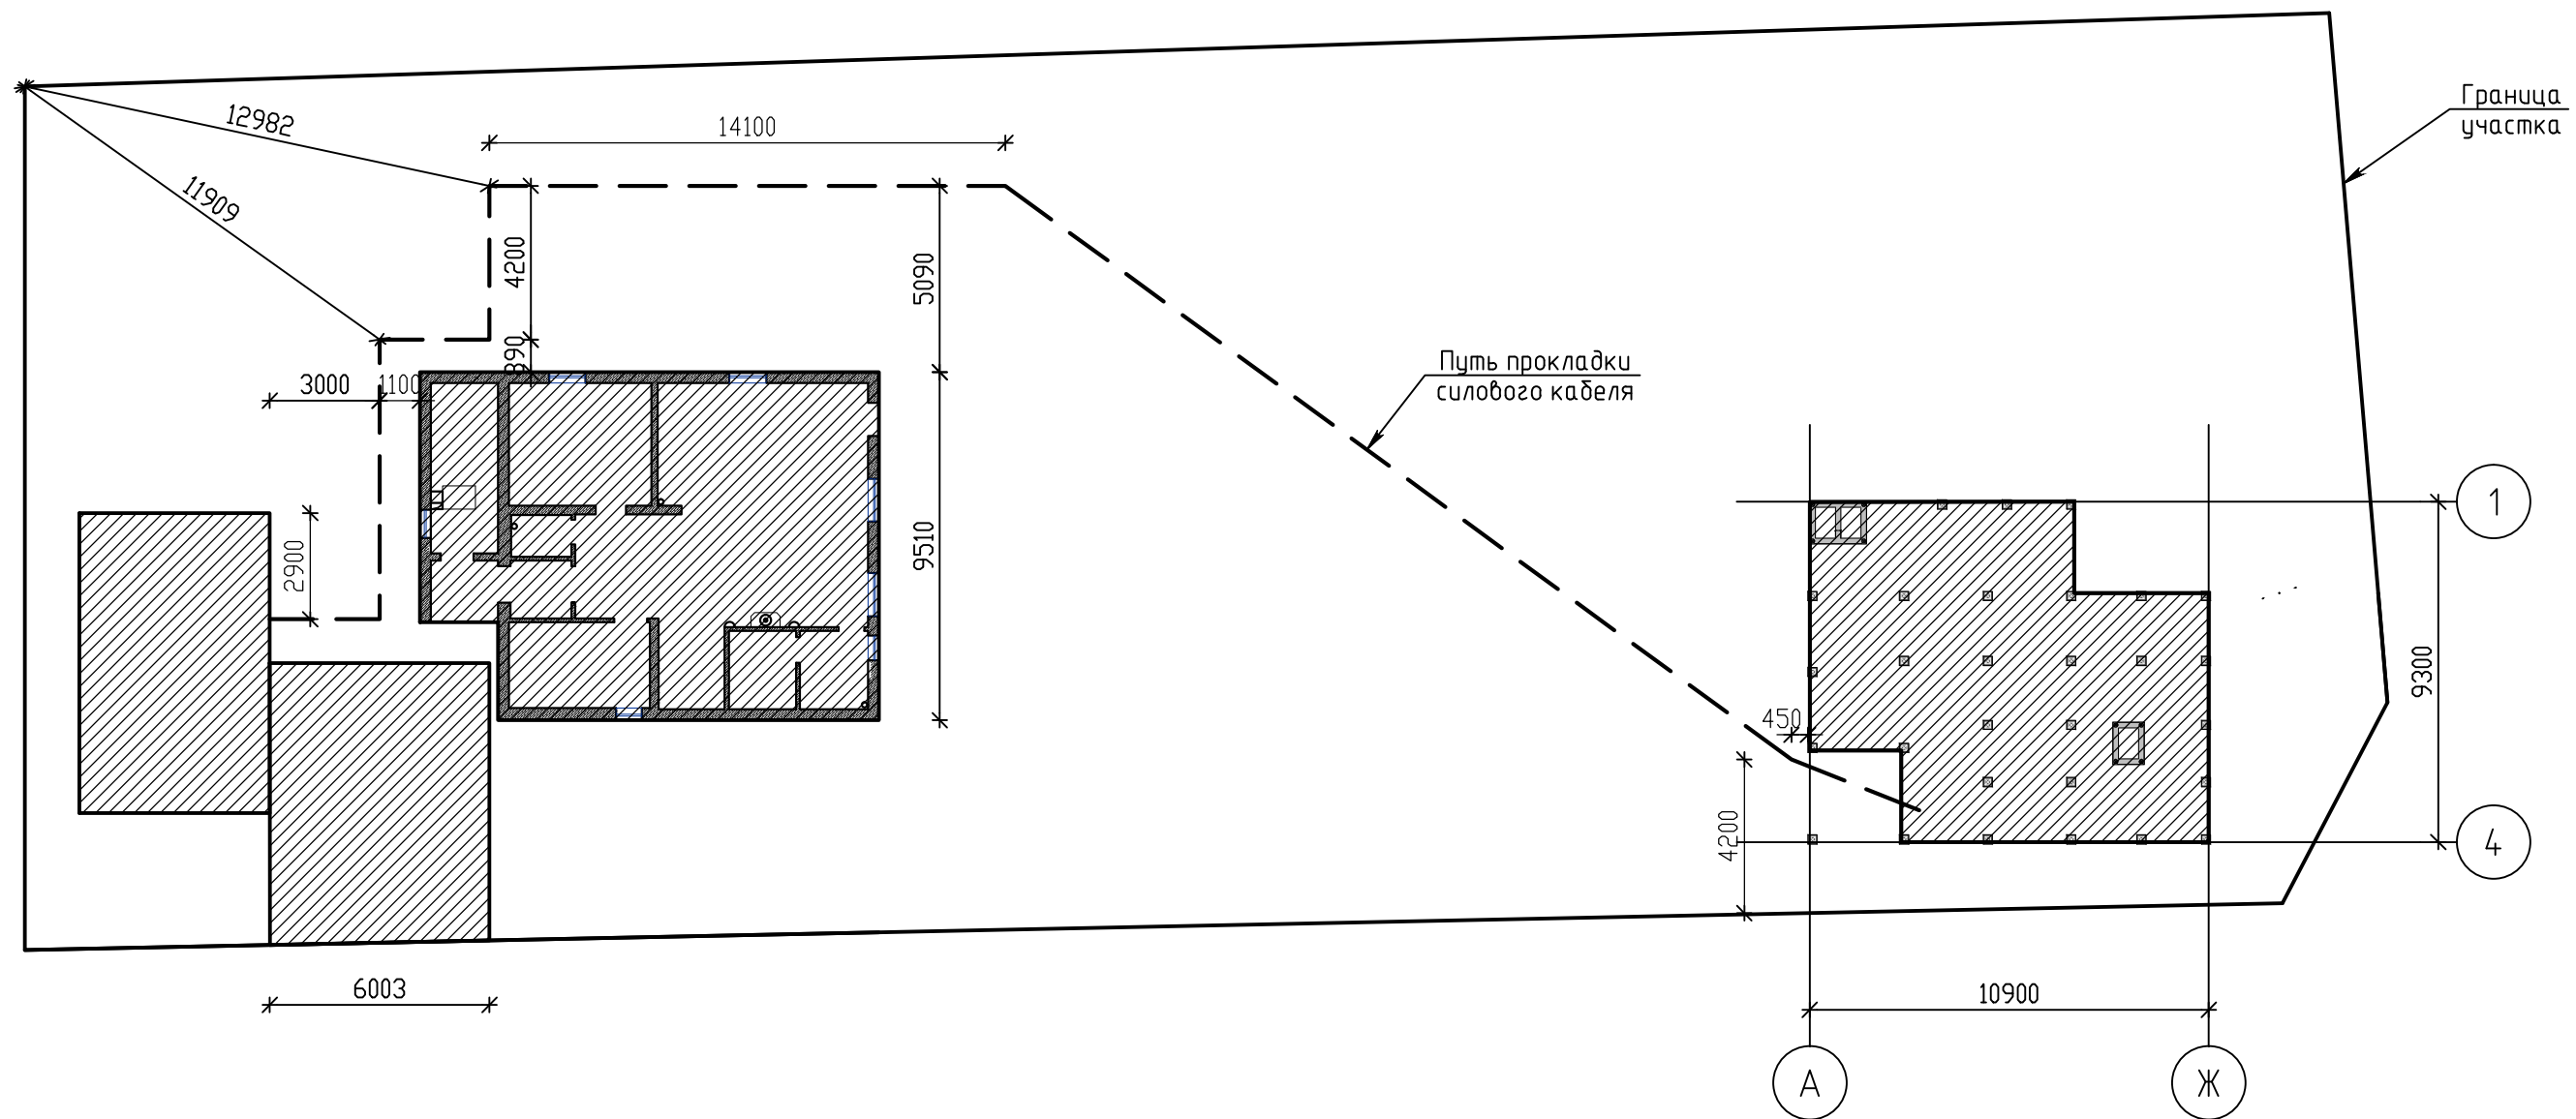

Согласовано

Инв. № подл.	Подп. и дата	Взам. инв. №

Изм.	Кол.уч.	Лист	№ док	Подп.	Дата	Стадия	Лист	Листов

1. Силовой кабель проходит на глубине 1 метр.