




Навес ТН-2

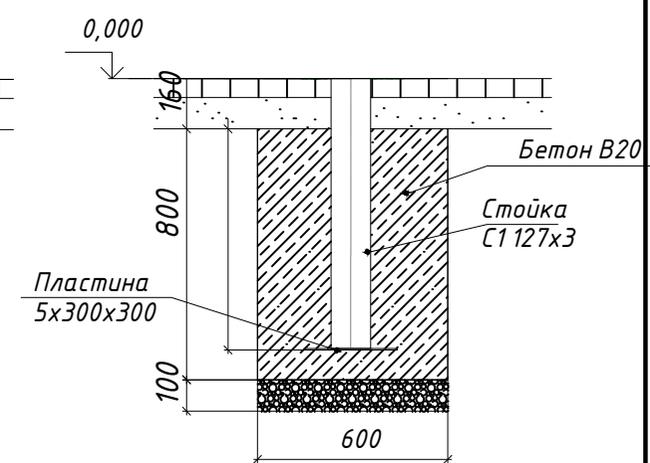

Навес ТН-1

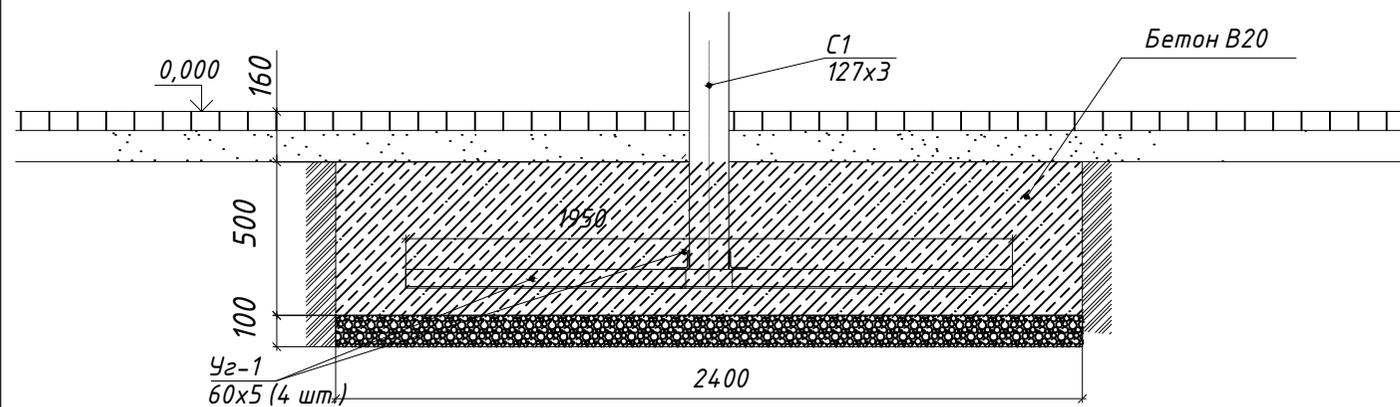

Навес ТН-3

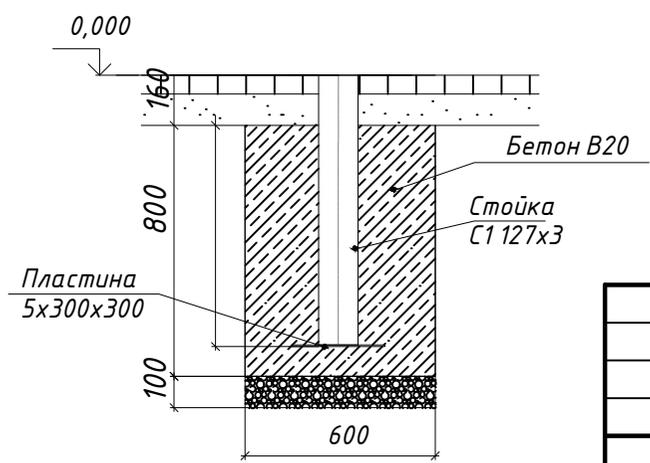

						07.21-П		
						Зона аттракциона "Цветочная карусель" в парке "Дримвуд"		
Разработал					Исполнительная схема	Стадия	Лист	Листов
Проверил						ИД		
Согласовано					Бетонирование оснований навесов ТН-1, ТН-2, ТН-3	ООО "КРЫМСТРОЙАЛЬЯНС"		