


Бетонирование стойки С1 (7 шт.)

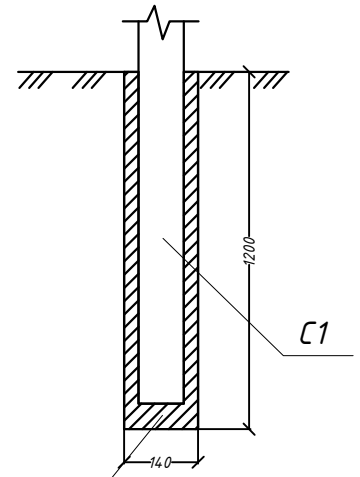

Объем работ (Бетон В7,5) - 0,35 м³
 Труба квадратная 80х3мм (L=3850) - 7 шт.

						08.06.2021-КР		
						Теневая зона на входе перед аттракционом "Шахта 1771" в парке "Дримвуд"		
Разработал					Исполнительная схема	Стадия	Лист	Листов
Проверил						ИД		
Согласовано					Бетонирование стоек С1 навеса №2	ООО "КРЫМСТРОЙАЛЬЯНС"		