


Котлован стойки С1 (3 шт.)

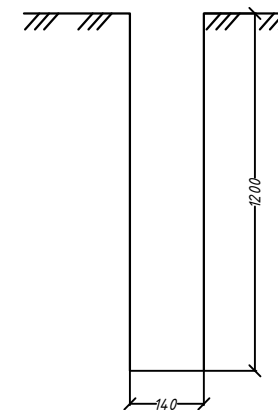

						08.06.2021-КР			
						Теневая зона на входе перед аттракционом "Шахта 1771" в парке "Дримвуд"			
Разработал						Исполнительная схема	Стадия	Лист	Листов
Проверил							ИД		
Согласовано						Монтаж основания стоек С1 навеса №1	ООО "КРЫМСТРОЙАЛЬЯНС"		