




Навес ТН-1

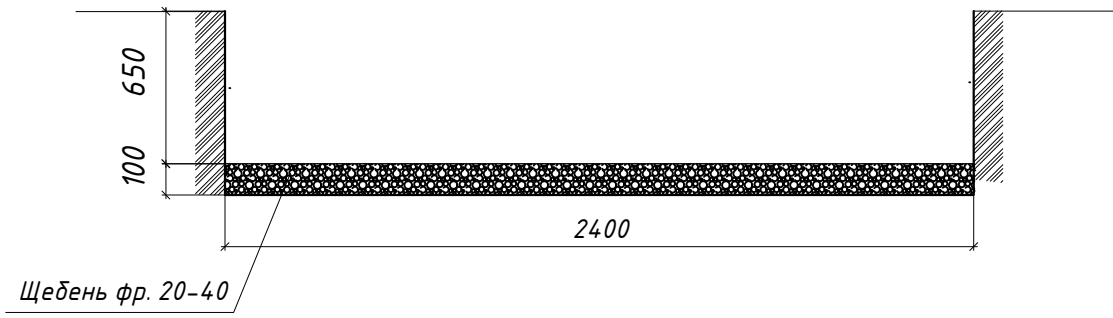

Навес ТН-2

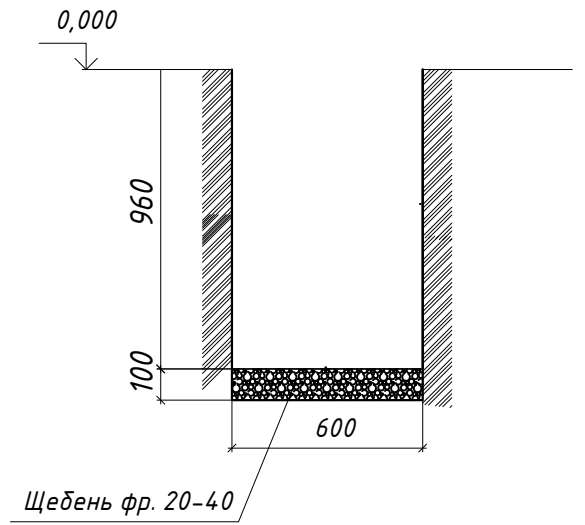

Навес ТН-3

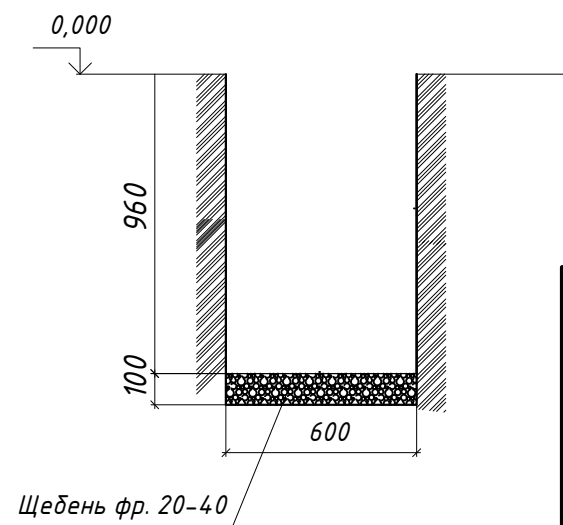

						07.21-П				
						Зона аттракциона "Цветочная карусель" в парке "Дримвуд"				
Разработал						Исполнительная схема		Стадия	Лист	Листов
Проверил								ИД		
Согласовано						Устройство котлованов навесов ТН-1, ТН-2, ТН-3		ООО "КРЫМСТРОЙАЛЬЯНС"		