


Котлован стойки С1 (7 шт.)

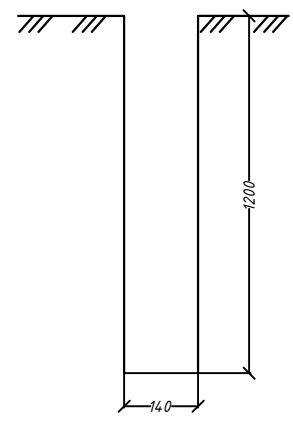

Объем работ (выемка грунта) - $0,075 \times 7 = 0,53 \text{ м}^3$

							08.06.2021-КР		
							Зона аттракциона "Цветочная карусель" в парке "Дримвуд"		
Разработал							Стадия	Лист	Листов
Проверил							ИД		
Согласовано							Устройство котлованов стоек С1 навеса №2		
							ООО "КРЫМСТРОЙАЛЬЯНС"		