Исполнительная схема прокладки труб канализации и водоснабжения

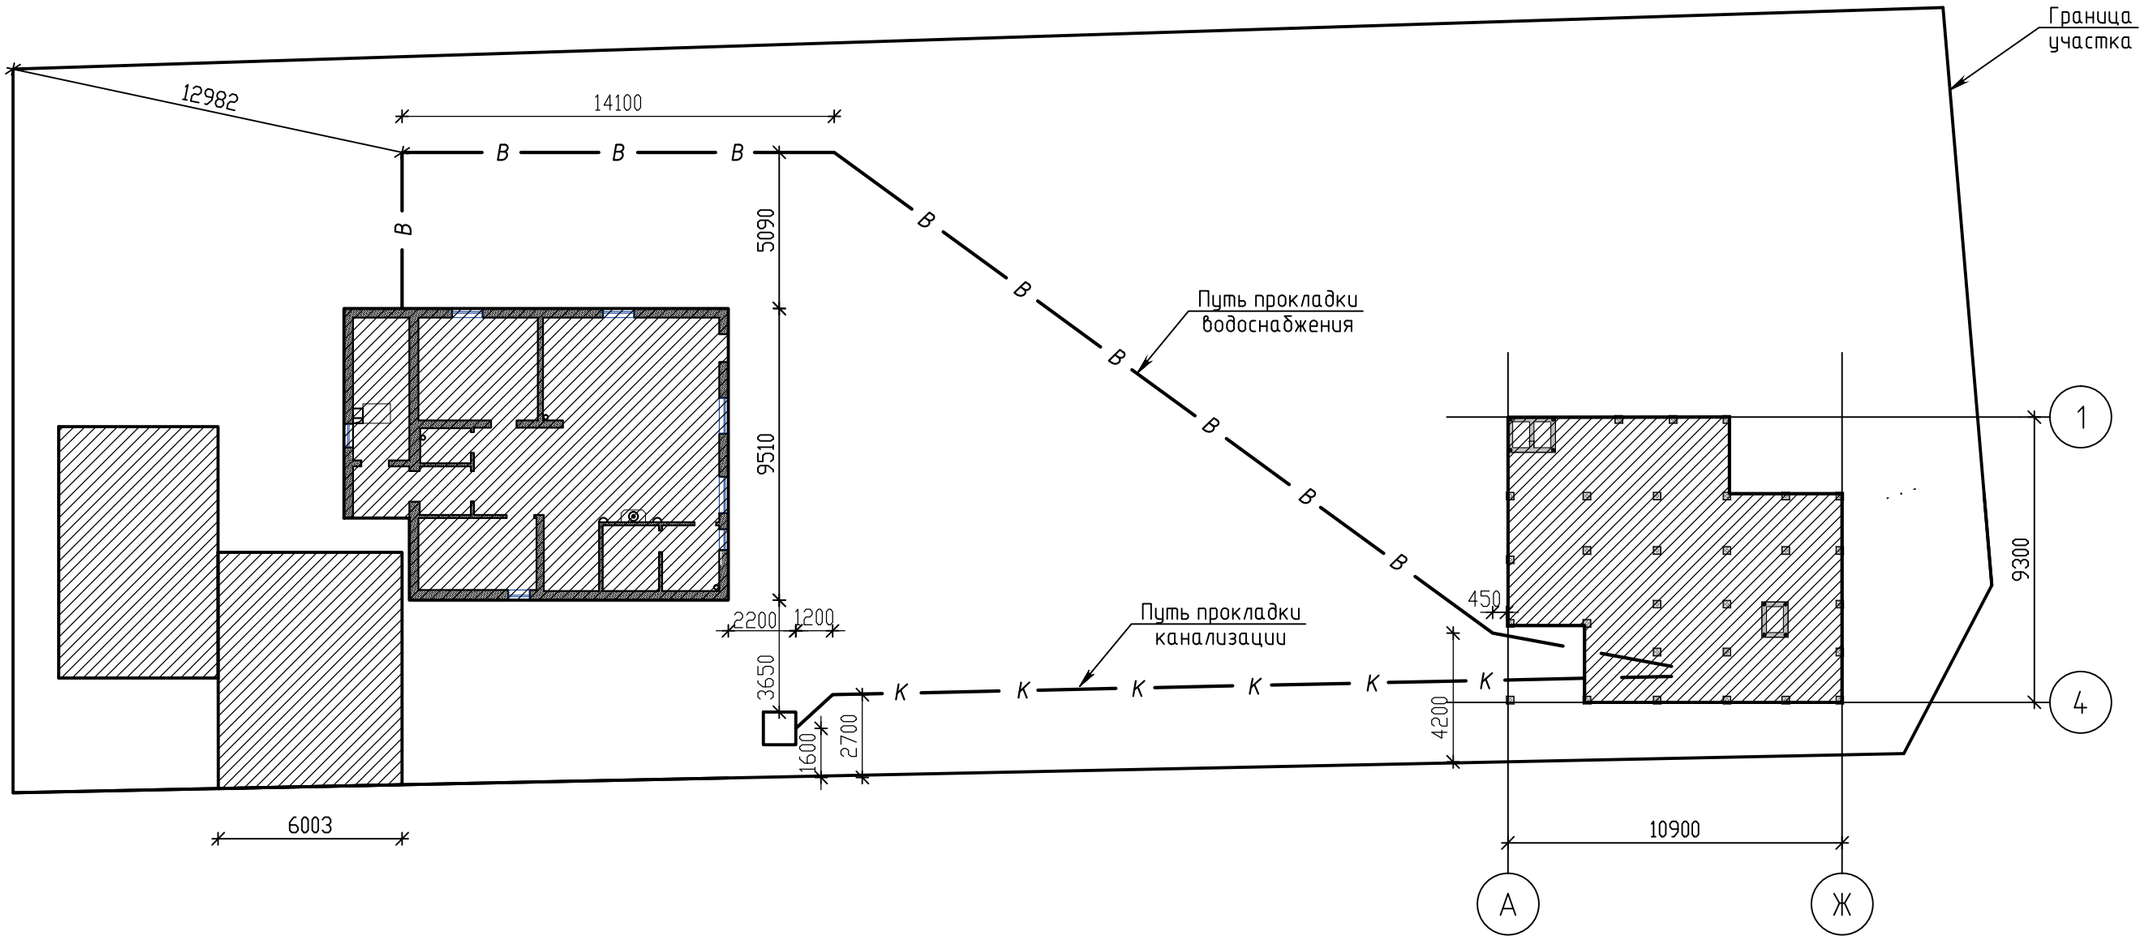

Согласовано

Взам. инв. №

Подп. и дата

Инв. № подл.

1. Труба водоснабжения находится на глубине 1,5 м.
2. Канализация проходит под уклоном от 20 до 30 мм на метр длинны. по направлению к септику.

Изм.	Кол.уч.	Лист	№ док	Подп.	Дата			
							Стадия	Лист	Листов