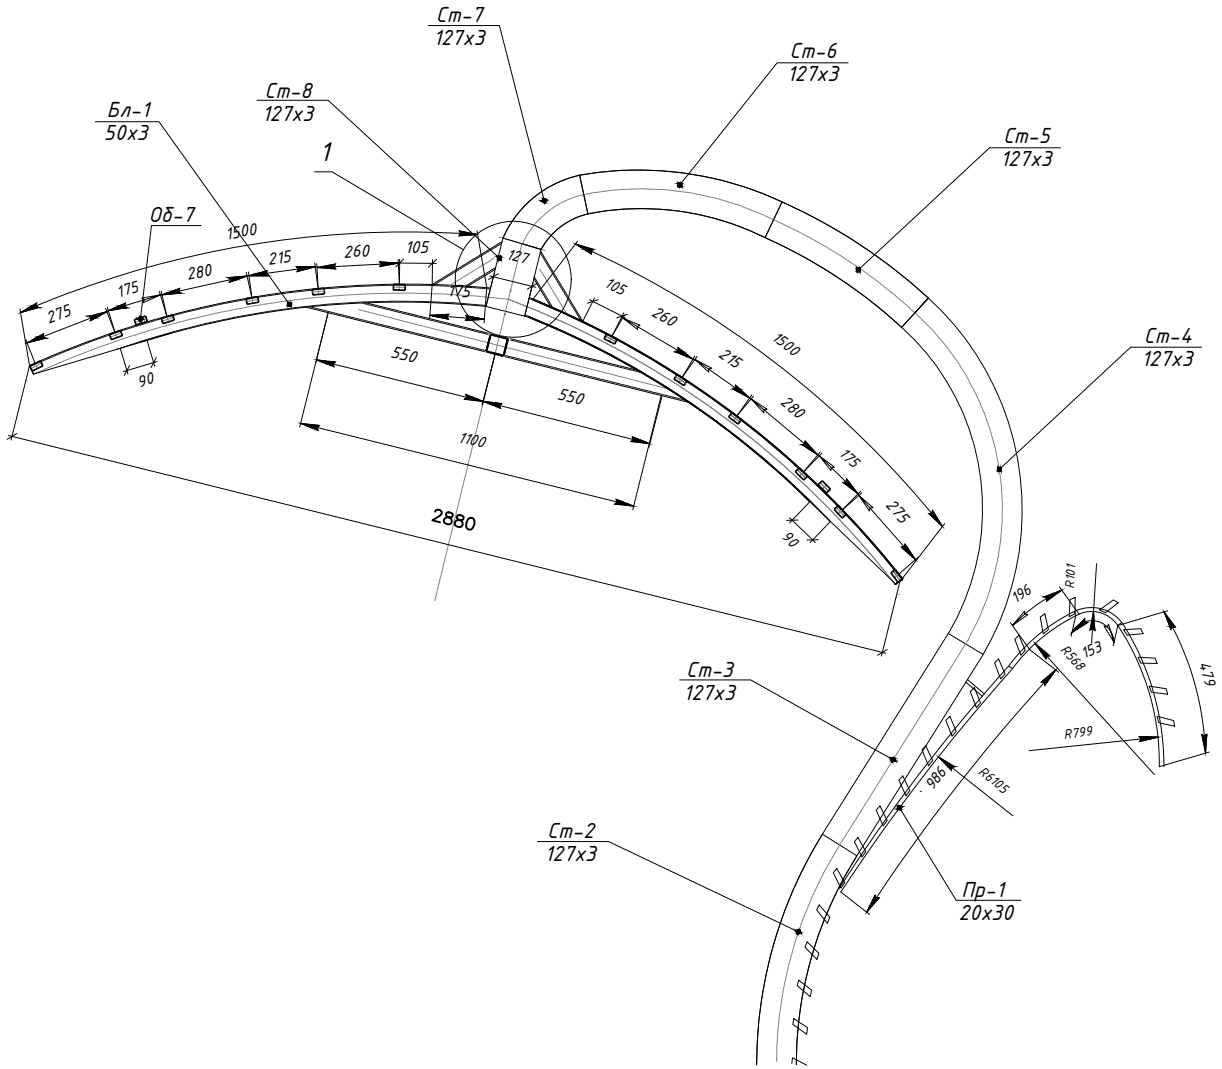

						07.21-П	
						Зона аттракциона "Цветочная карусель" в парке "Дримвуд"	
Разработал						Исполнительная схема	Стадия: ИД; Лист: ; Листов:
Проверил							
Согласовано						Монтаж металлоконструкций навеса ТН-1	ООО "КРЫМСТРОЙАЛЬЯНС"

Формат А4